

修繕仕様書

- 1 修 繕 名 公園施設長寿命化修繕（手代南公園ほか）
- 2 修 繕 期 間 契 約 日 から 令和7年（2025年）3月3日まで
- 3 修 繕 場 所 手代南公園、辰井川上町公園、新善第3公園、まつばら綾瀬川公園
- 4 支 払 方 法 修繕完成後一括払
- 5 修 繕 内 容 【手代南公園】木製健康器具：塗装修繕
【辰井川上町公園】四阿：塗装・錆止め修繕
【新善第3公園】四阿：塗装・錆止め修繕 トイレ：ピクトサイン修繕、外壁・屋根塗装修繕
【まつばら綾瀬川公園】四阿：屋根裏補修・塗装
- 6 そ の 他 ・修繕施工に当たり、常に監督員と連絡を密にすること。
なお、官民境界の確認等、必要に応じて監督員の立ち会いを求めなければならない。
- ・特に記載のない場合、発生材は受注者の負担で適正に処分すること。
- ・供用が開始されている公園等での施工となるため、第三者災害に十分注意し、作業中及び作業終了後は立ち入り禁止措置をとること。
- ・修繕中は、看板を設置するとともに、使用車両などに市発注の業務を行っていることを明示すること。
- ・電気施設（公園灯など）の改変工事に係る電力会社への諸手続は、全て受注者の負担で代行すること。
また、上記工事により契約内容の変更（増減とも）が見込まれる場合、受注者の負担で必要な手続を行うこと。
（ただし、変更にあたっては当該工事の施工箇所以外の消費電力も考慮すること。）
手続終了後、電力会社への申請書の写し等、契約の変更内容が判る書類を発注者に提出すること。
- ・修繕の実施に当たっては、草加市環境マネジメントシステムに基づく取り組みに協力すること。
- ・修繕の実施に当たっては、人権を尊重するとともに、修繕に関わる者が人権に配慮することができるよう努めること。
- ・草加市政における公正な職務執行の確保に関する条例（平成19年条例第16号）第6条及び草加市が締結する契約からの暴力団排除措置要綱（平成8年告示第155号）第9条の規定に基づき、次の事項を遵守すること。
- ①受注者及び受注者の下請業者が、不当要求行為を受けた場合又は不当要求行為による被害を受けた場合若しくは被害が発生するおそれがある場合は、市長に報告するとともに、所轄の警察署に通報すること。
- ②受注者は、市及び所轄の警察署と協力し、不当要求行為の排除対策を講じること。
- ・この仕様書の定めのない事項及び疑義が生じたときは、協議して定めるものとする。
- 7 問 合 せ 先 草加市役所 都市整備部 みどり公園課 計画・マネジメント係 宮崎 琴音
TEL 048-922-1994（直通）


修繕特記仕様書

- 修 繕 名 公園施設長寿命化修繕（手代南公園ほか）
- 修 繕 期 間 契 約 日 から 令和 7 年（2025 年）3 月 3 日 まで
- 修 繕 場 所 手代南公園、辰井川上町公園、新善第 3 公園、まつばら綾瀬川公園
- 支 払 方 法 修繕完成後一括払
- 修 繕 内 容 修繕仕様書のとおり
- 設 計 変 更 監督員と協議を行った結果、必要に応じて設計変更を行う。ただし、納まり等の軽微な変更は、設計変更の対象としない。
- 提 出 書 類 一 覧

書類名称	提出時期	提出部数	備考
着手届	着手時	1	必要に応じて提出
現場代理人等通知書	着手時	1	必要に応じて提出
修繕記録	業務完成時	1	必要に応じて提出
修繕写真	業務完成時	1	必要に応じて提出
出来形管理図	業務完成時	1	必要に応じて提出
現場発生品調書	業務完成時	1	必要に応じて提出
修繕完成通知書	業務完成時	1	必要に応じて提出
建設業退職金共済証紙購入状況報告書	着手後、速やかに	1	必要に応じて提出
建設業退職金共済証紙添付実績報告書	業務完成時	1	必要に応じて提出
その他必要な資料		1	必要に応じて提出

位置図

草 加 市

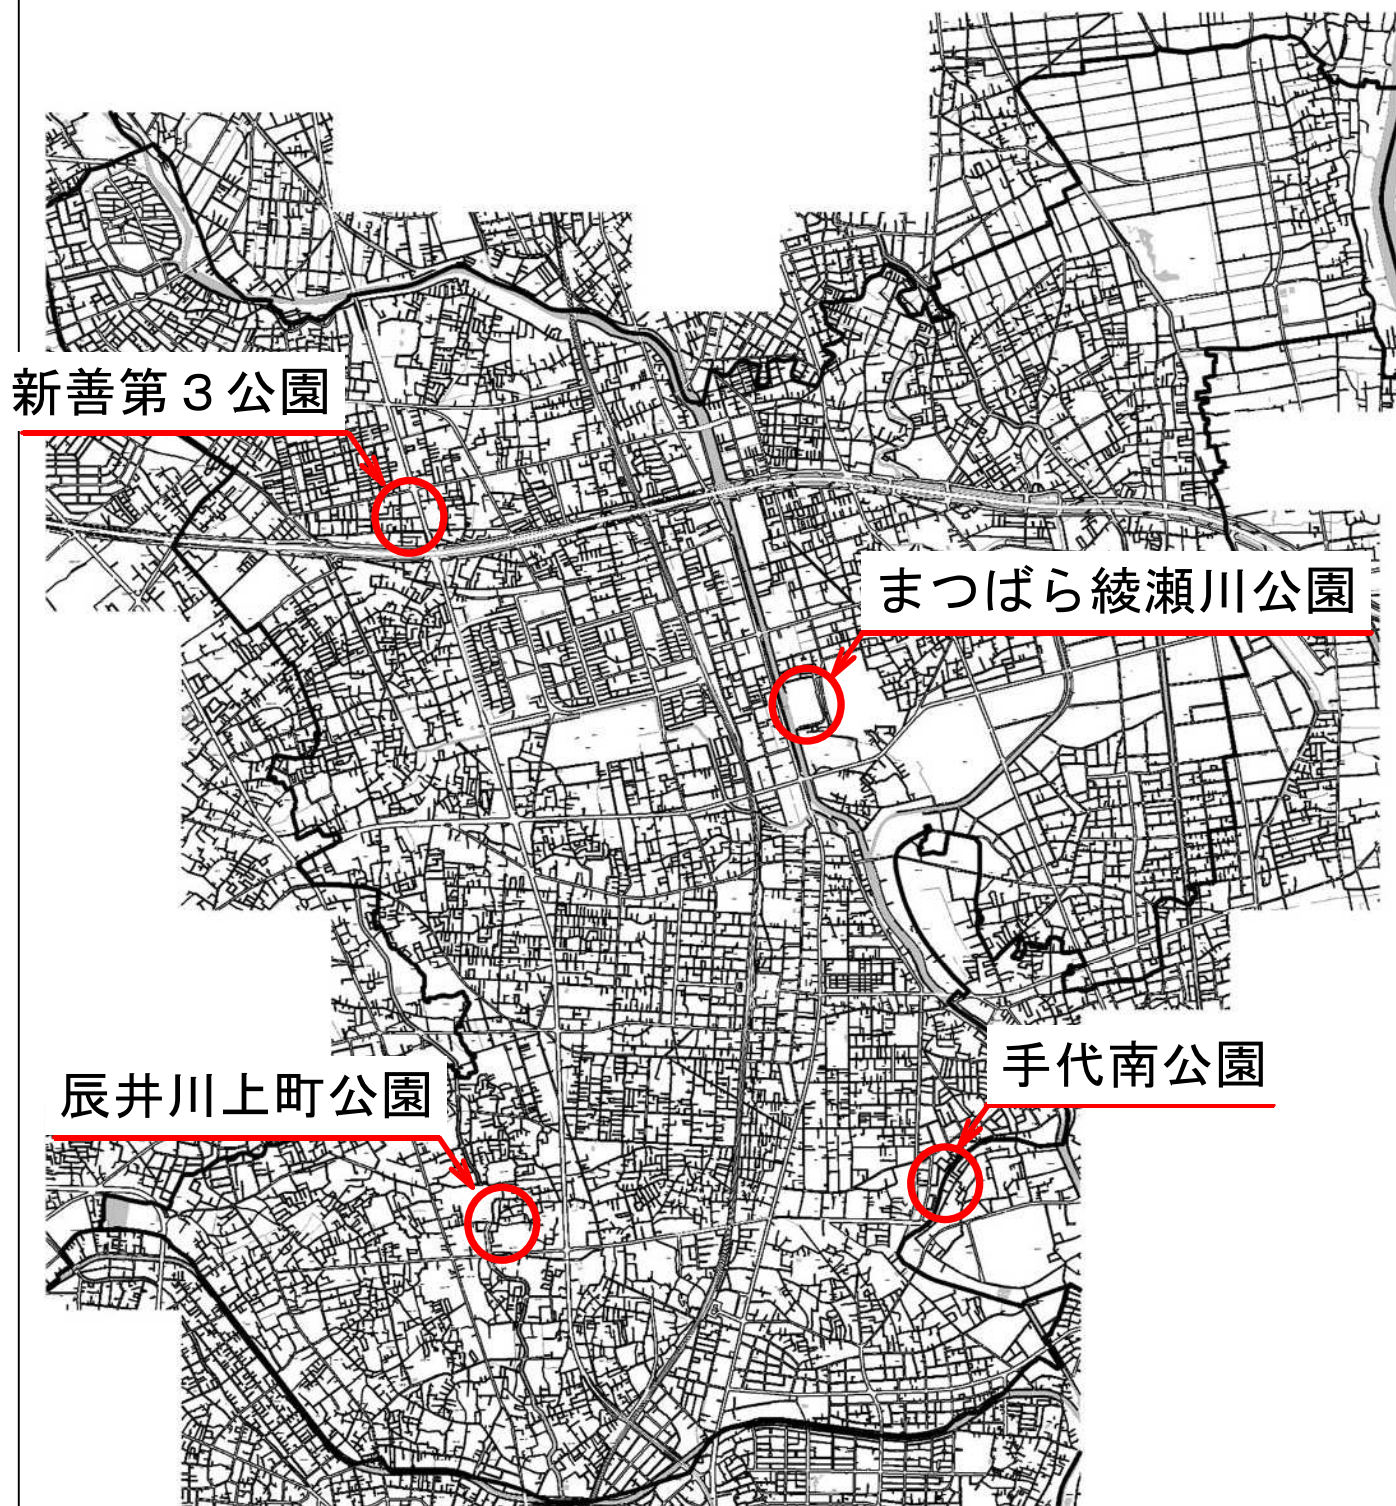


新善第3公園

まつばら綾瀬川公園

辰井川上町公園

手代南公園

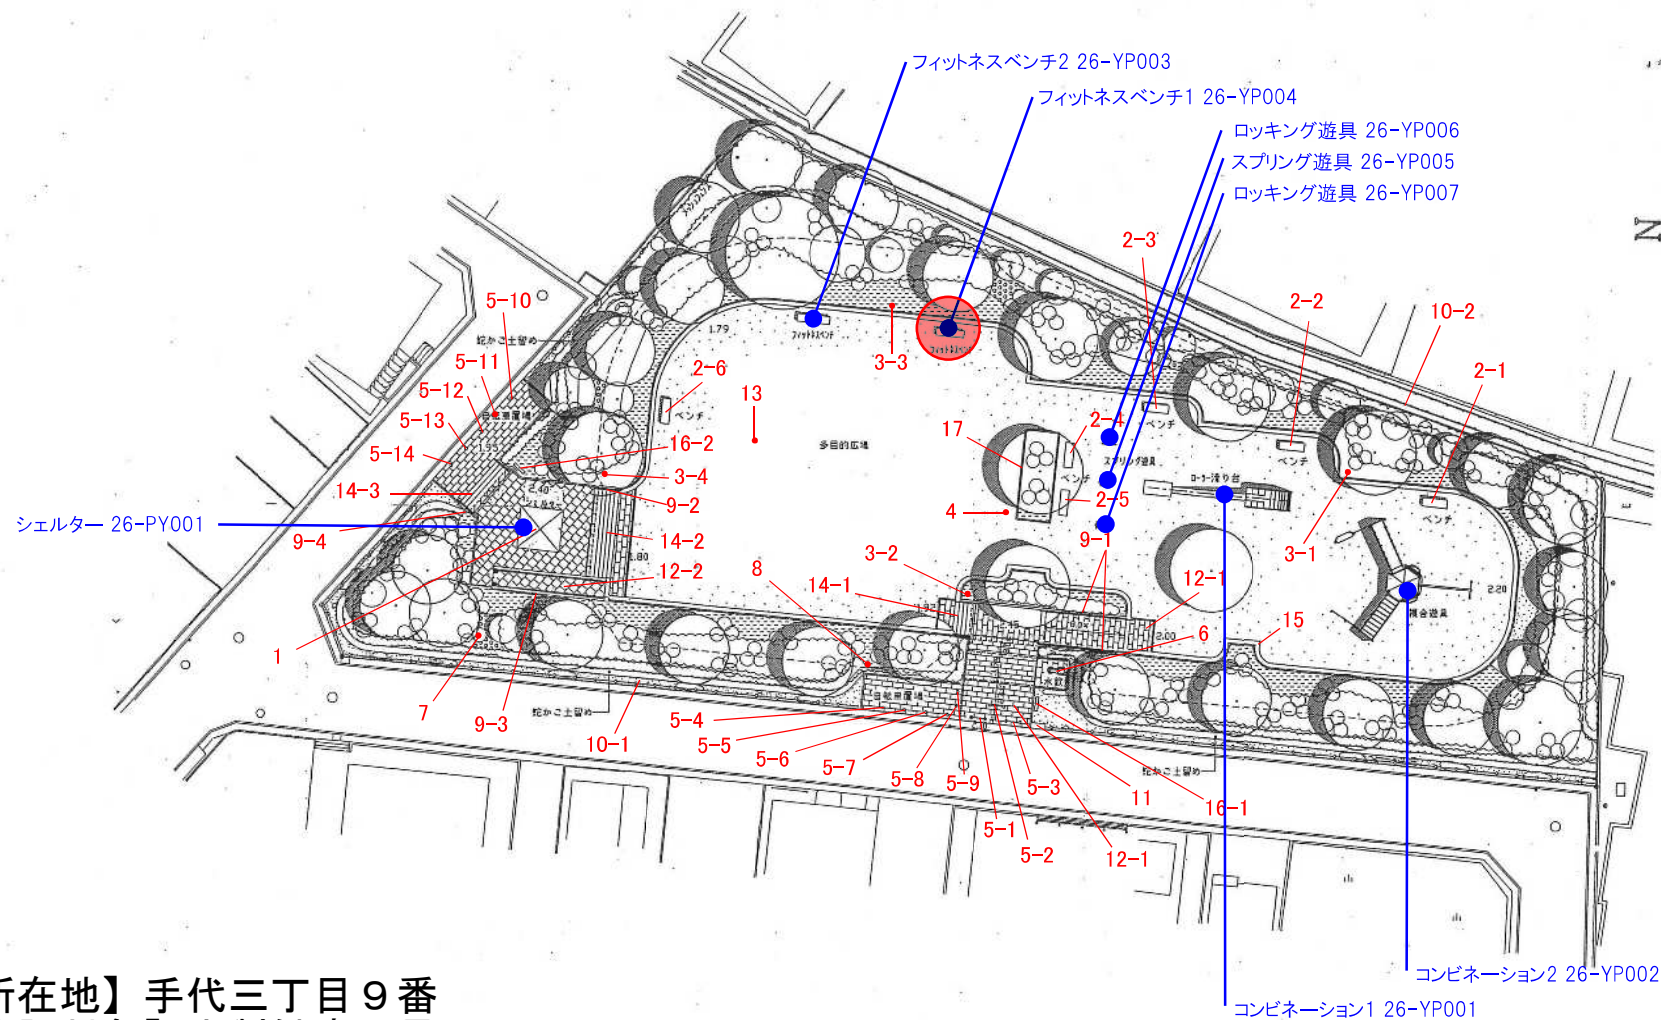

【所在地】 手代三丁目9番
 【施設対象】 木製健康器具
 【修繕内容】 塗装

手代南公園平面図

S=1:400

●: 修繕箇所 ※詳細は監督員の指示による

手代南公園



表面塗装

健康器具：修繕




破損個所修繕

健康器具：修繕

縮尺 二百五十分之一

【所在地】谷塚上町672番22 施設平面図
【施設対象】四阿
【修繕内容】修繕・塗装

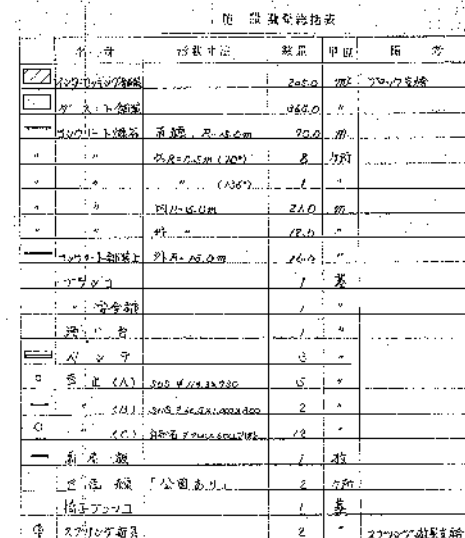

67 辰井川上町公園

●: 修繕箇所 ※詳細は監督員の指示による

辰井川上町公園



四阿：修繕




塗装塗り直し

四阿：修繕



破損部分補修


四阿：修繕

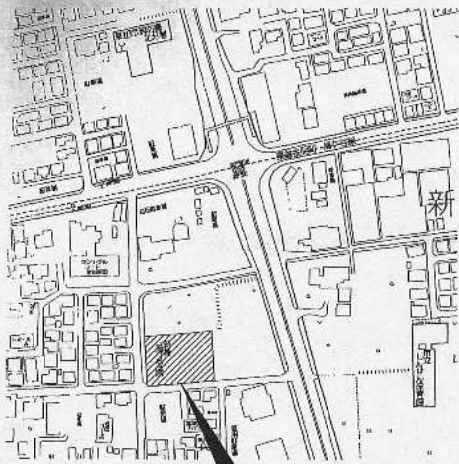

草加市新善町449番3 外4埠

案内図


【所在地】新善町449番3外
 【施設対象】四阿・トイレ
 【修繕内容】修繕・塗装

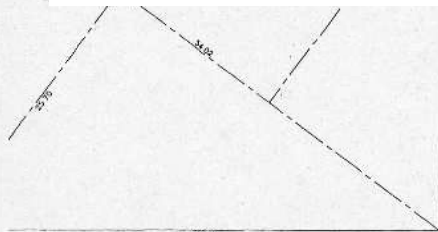

求積図 s=1/300

求積表

符号	底辺	高さ	倍面積
イ	54.02	26.07	1408.3014
ロ	54.02	25.70	1388.3140
ハ	32.00	0.65	20.8000
合計			2817.4154
1/2			1408.7077
地積			1408.70㎡


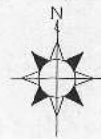


滑り台 43-YP002

ブランコ 43-YP001

シーソー 43-YP003

配置図 S=1/200

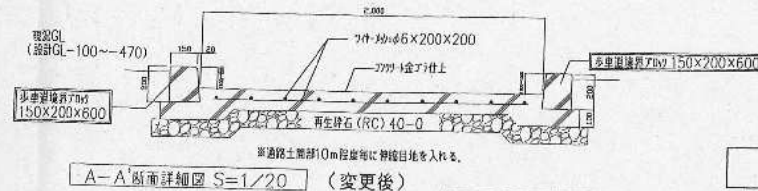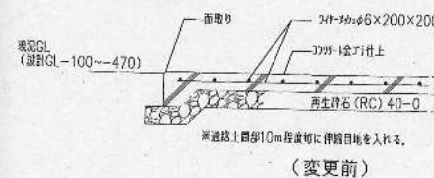

A-A'断面詳細図 S=1/20 (変更後)

- 新設トイレ設置場所を示す
- 新設通路部分(コタート舗装)を示す
[※詳細については別図参照]
- 新設トイレ設置場所を示す
- 変更後の設置レベルを示す

変更

工事名	新善第3公園トイレ建設	工事完成図
図面番号	図面名称	変更 案内図・配置図・求積図
10	1/200	H16 03
富士建設工業株式会社		

43 新善第3公園
 面積 1,408.66㎡ 67

●: 修繕箇所 ※詳細は監督員の指示による

新善第3公園



四阿：塗装




外壁・屋根：塗装修繕



トイレピクトサイン：修繕



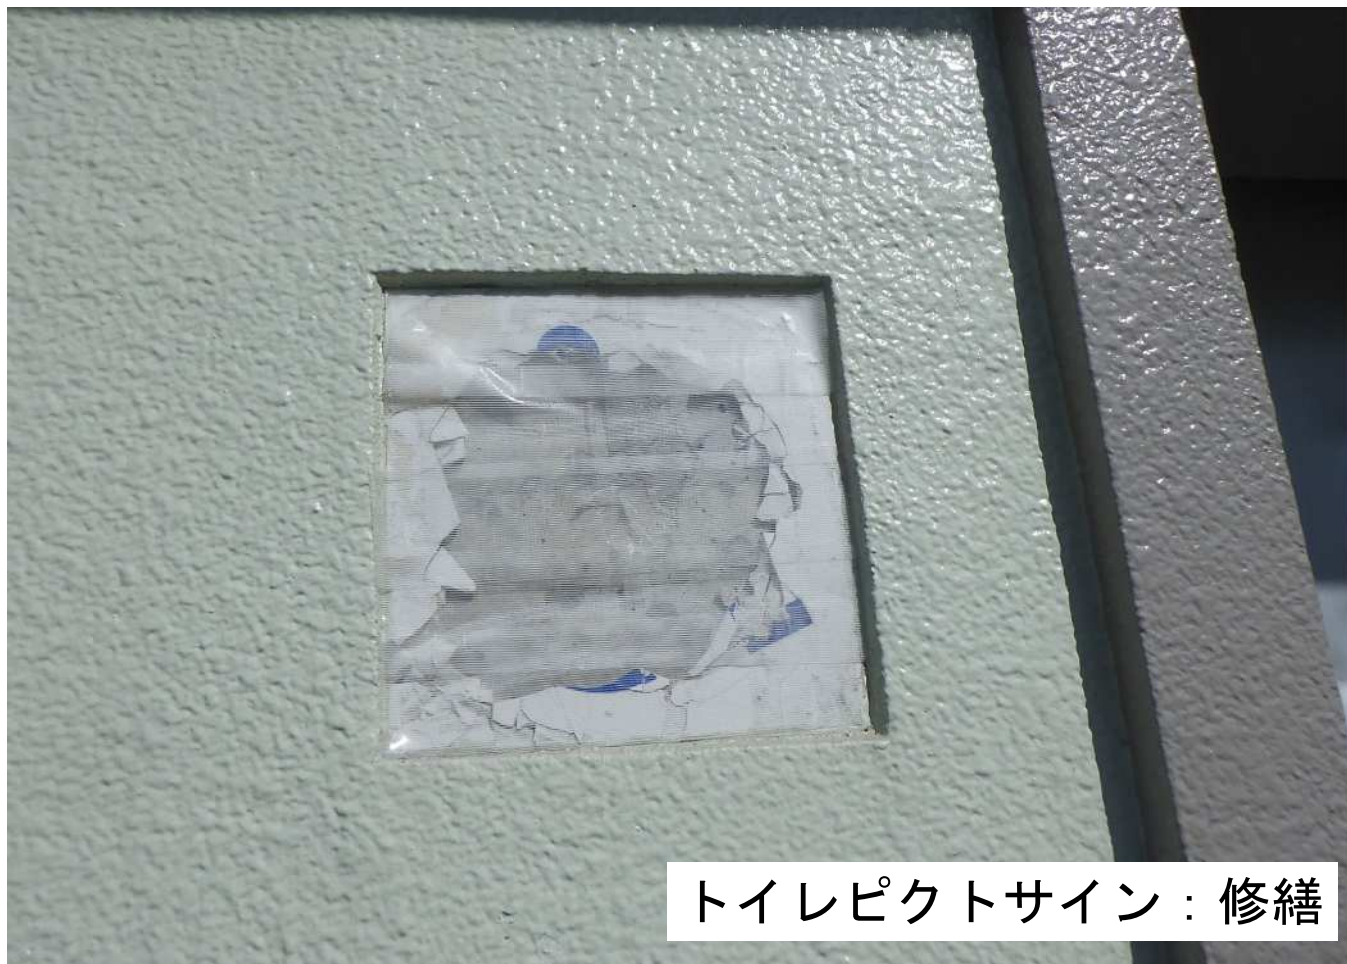


53 まつばら綾瀬川公園

【所在地】 松江一丁目54番

【施設対象】 四阿

【修繕内容】 修繕・塗装

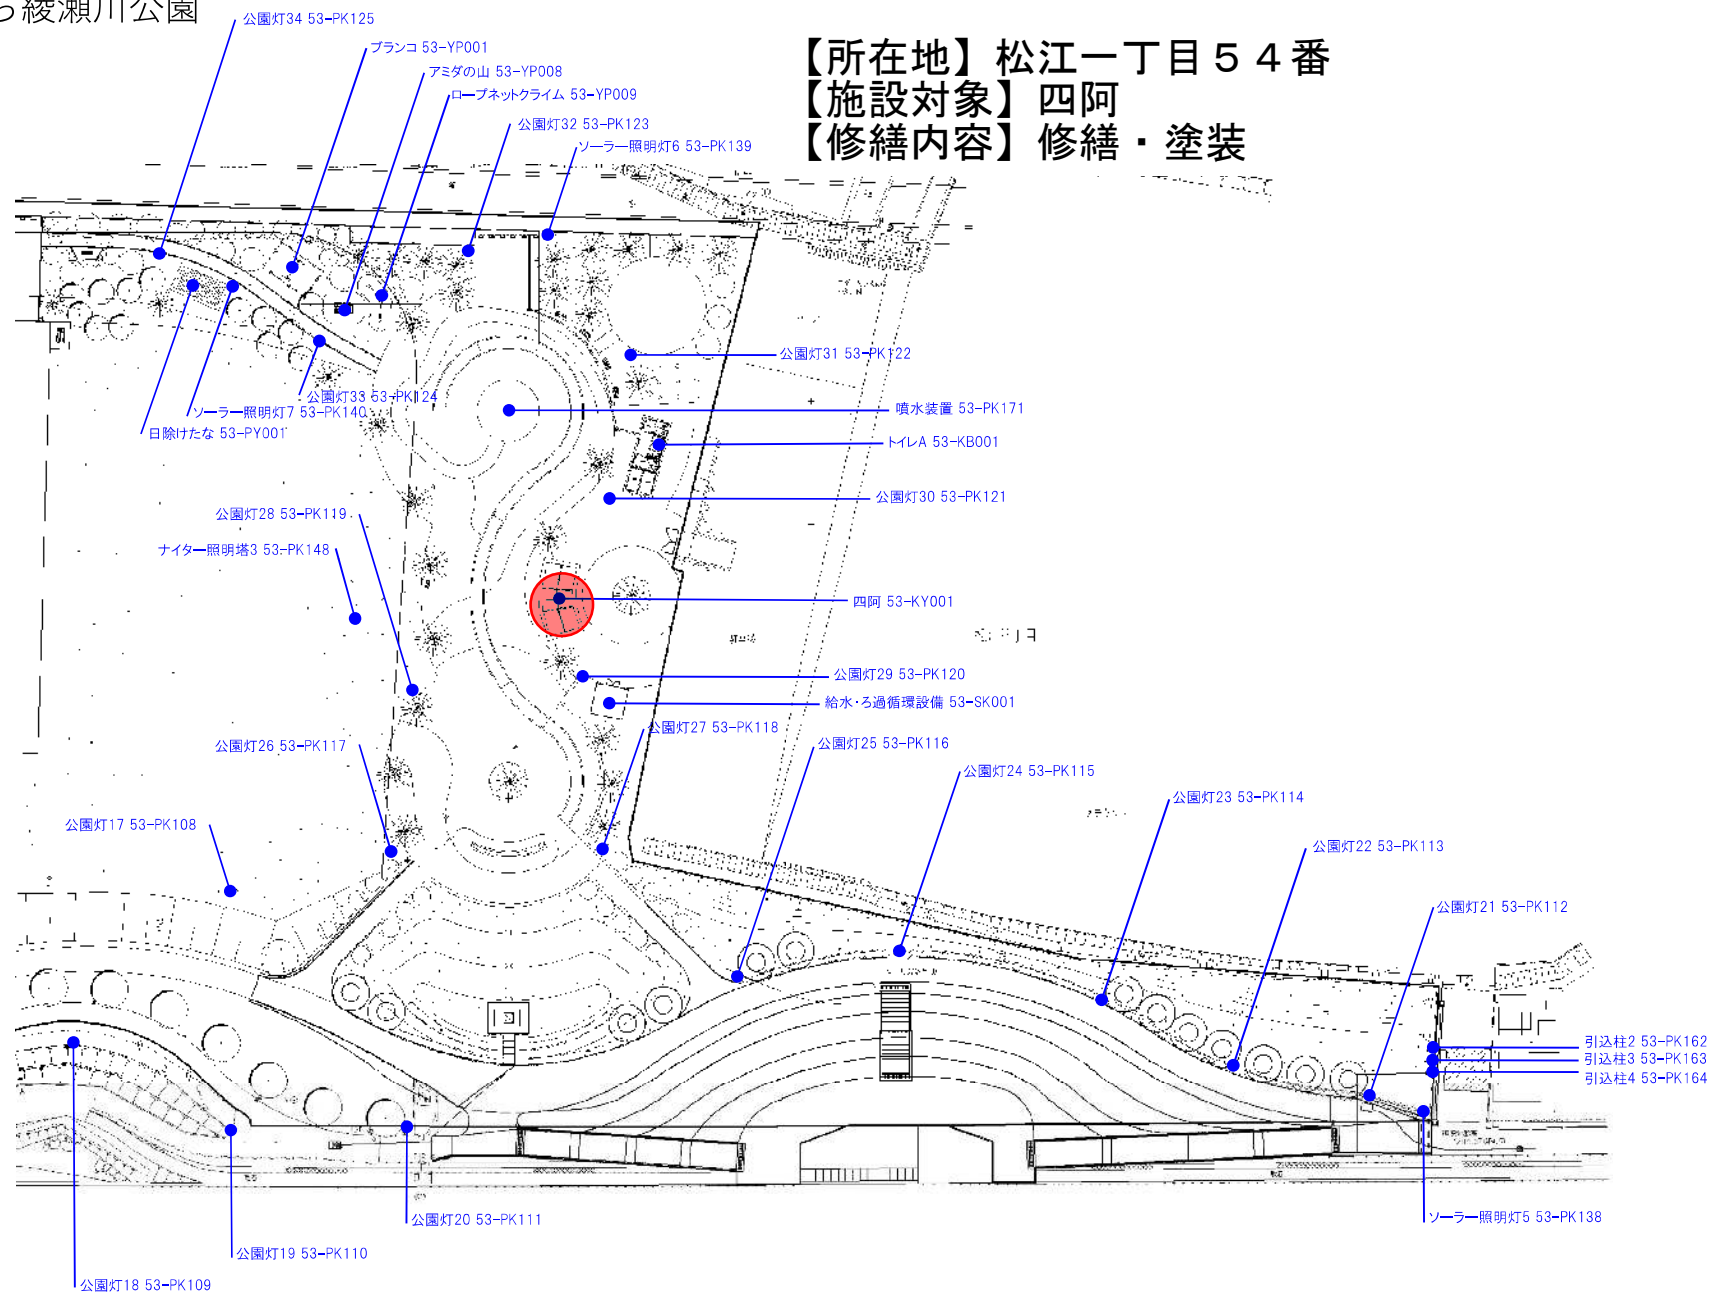

●：修繕箇所 ※詳細は監督員の指示による

まつばら綾瀬川公園







公園施設長寿命化修繕(手代南公園ほか)

種別	形状・寸法	数量	単位	単価	金額	摘要
手代南公園						
木製健康器具						
ベンチ木部クラック 大ケレンシーリング詰		1.0	式			
ベンチ木部OP回塗り		1.0	式			
辰井川上町公園						
四阿	ベンチ付き					
屋根下及びベンチ塗装	屋根下ベニヤ表面材 撤去共	1.0	式			
鉄骨アングル錆止め ウレタン仕上げ		1.0	式			
新善第3公園						
四阿						
屋根下及びベンチ塗装	OS2回塗り	1.0	式			
鉄骨アングル錆止め ウレタン仕上げ		1.0	式			
上裏EP下地処理共		1.0	式			
トイレ						
ピクトサイン新設		3.0	箇所			

公園施設長寿命化修繕(手代南公園ほか)

種別	形状・寸法	数量	単位	単価	金額	摘要
塗装 外壁・上裏	ケレン・清掃・ウレタン系塗装 (下塗り1回、仕上げ2回)	1.0	式			
塗装 屋根材	ケレン・清掃・錆止め・ウレタン系塗装 (下塗り1回、仕上げ2回)	1.0	式			
まつばら綾瀬川公園						
四阿						
開口、下地、ケイカル貼 り	材工共	10.0	箇所			
屋根裏天井補修	パテEP仕上げ	10.0	箇所			
屋根下塗装		1.0	式			
小計						
諸経費						
小計						
消費税						10%
合計						